


BODEGA SUR

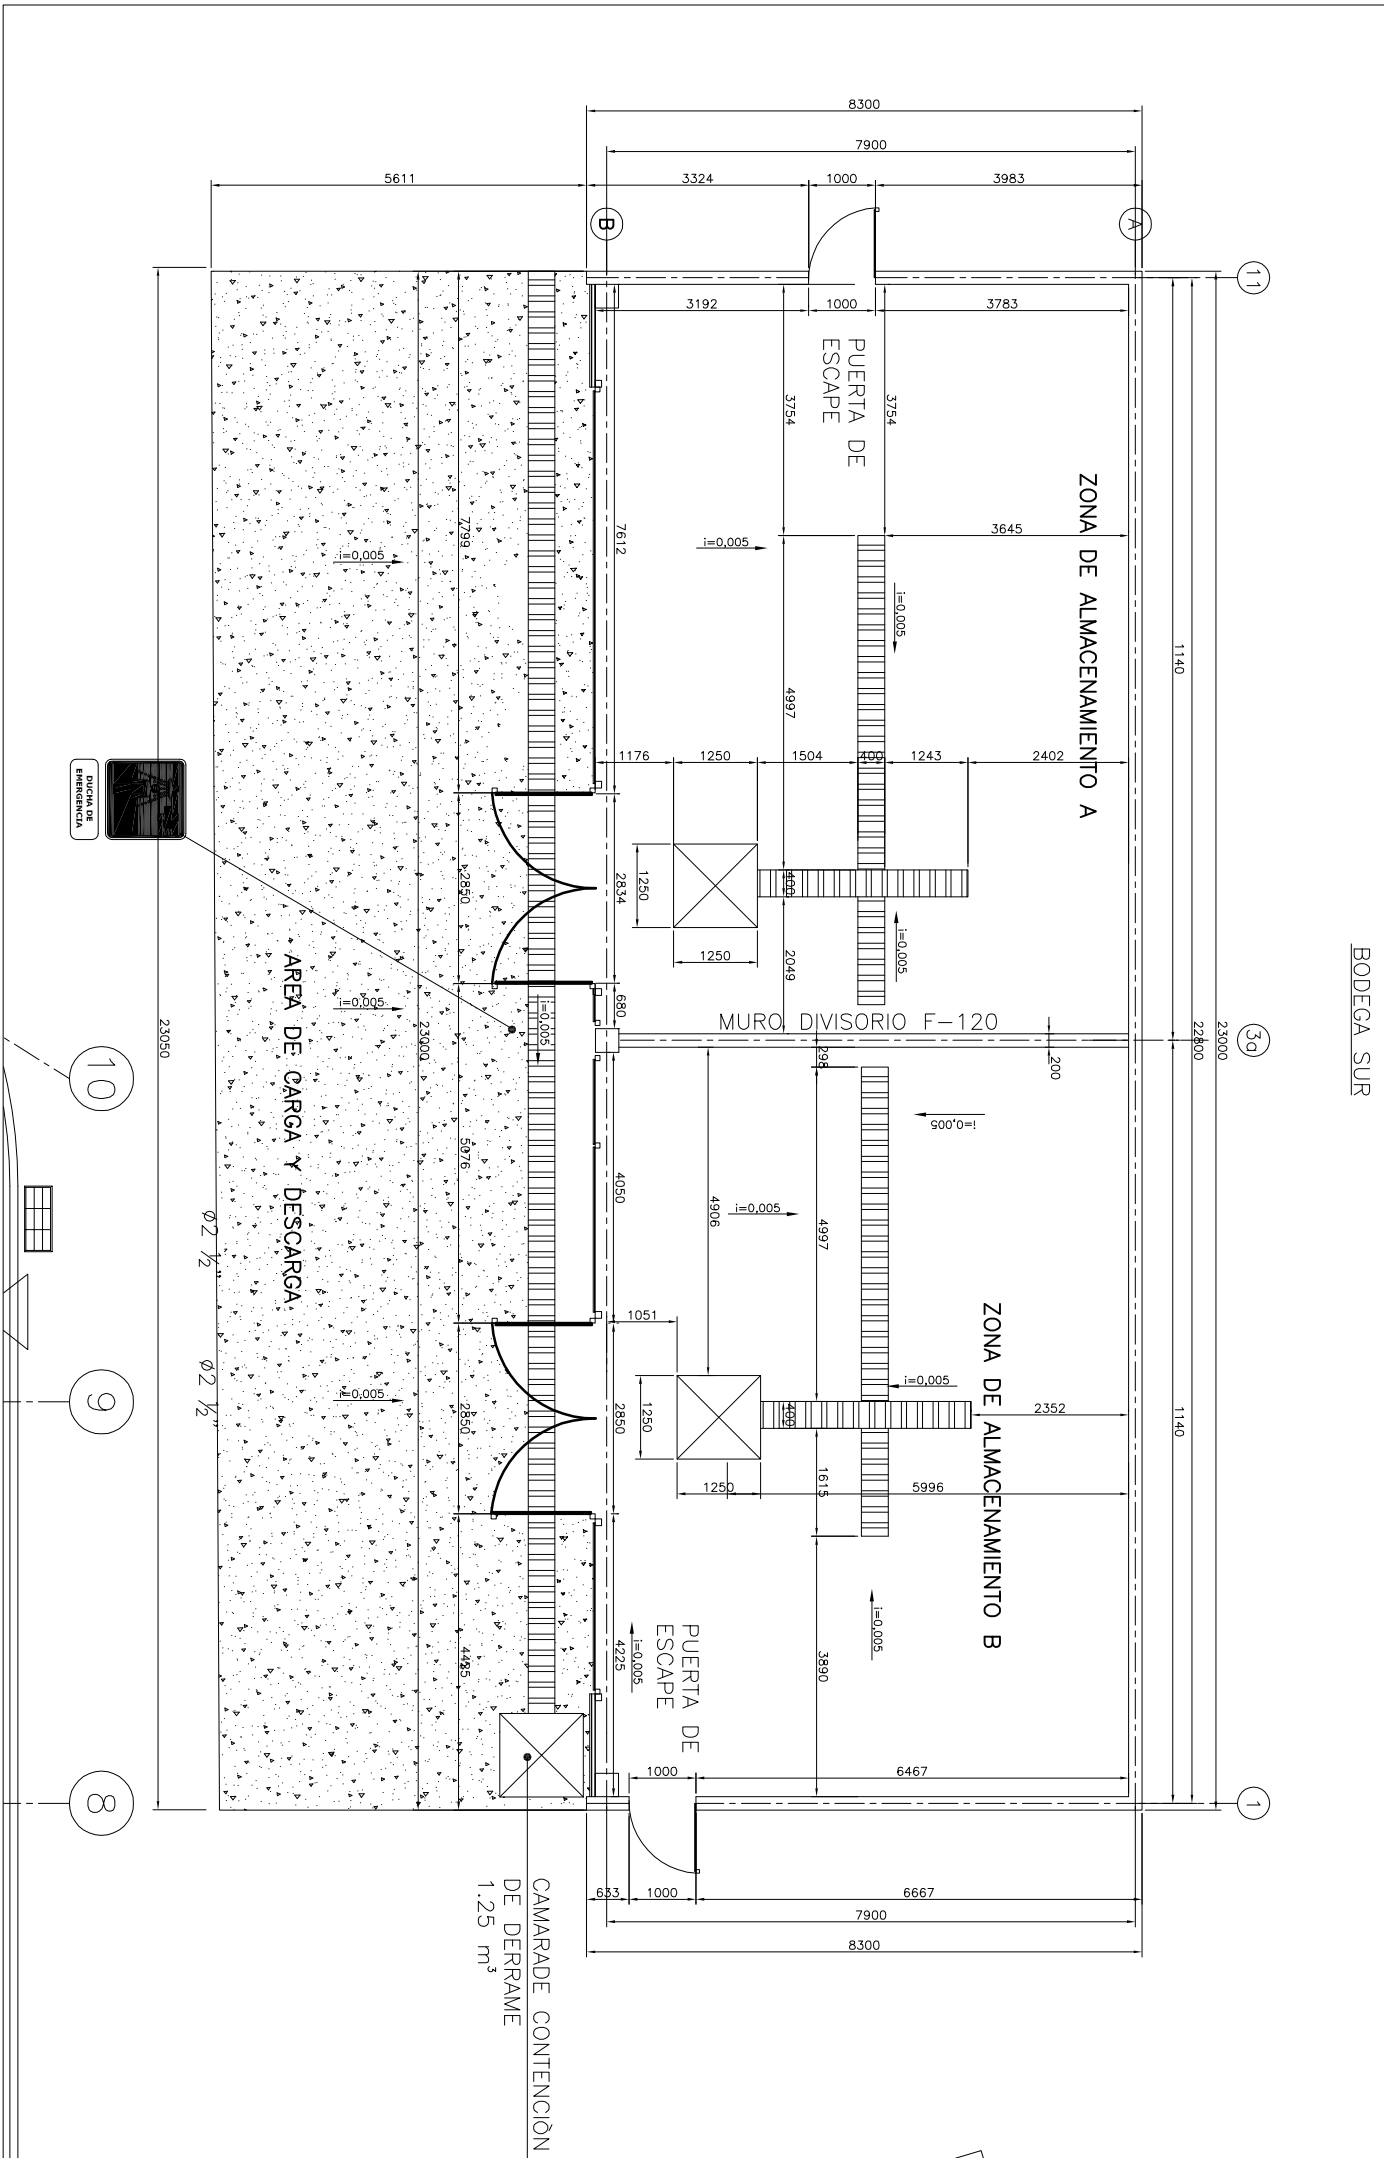

BODEGA NORTE
ESCALA S/E

AS BUILT

EIA CHILE		corvalan@eiac.cl		INGENIERIA • GESTION AMBIENTAL • SOSTENIBILIDAD	
PROYECTO: REGULARIZACION DE INSTALACIONES ALMACENAMIENTO DE SUSTANCIAS PELIGROSAS CENTRAL TERMoeLECTRICA BOCAMINA		CLIENTE: CORONEL		REGION: DEL Bío Bío	
LAYOUT GENERAL - COTAS BODEGA SUR		FECHA: NOV 2012		Escala: S/E	
AUTOR:		DISEÑO:		REVISOR:	
BA-DN-206-C-005		B		S/E	