



DETALLE 1
ESC.1:200 C-DW-007

DREN DETECTOR DE FILTRACIONES
EN INTERIOR DE PAÑOS IV, V

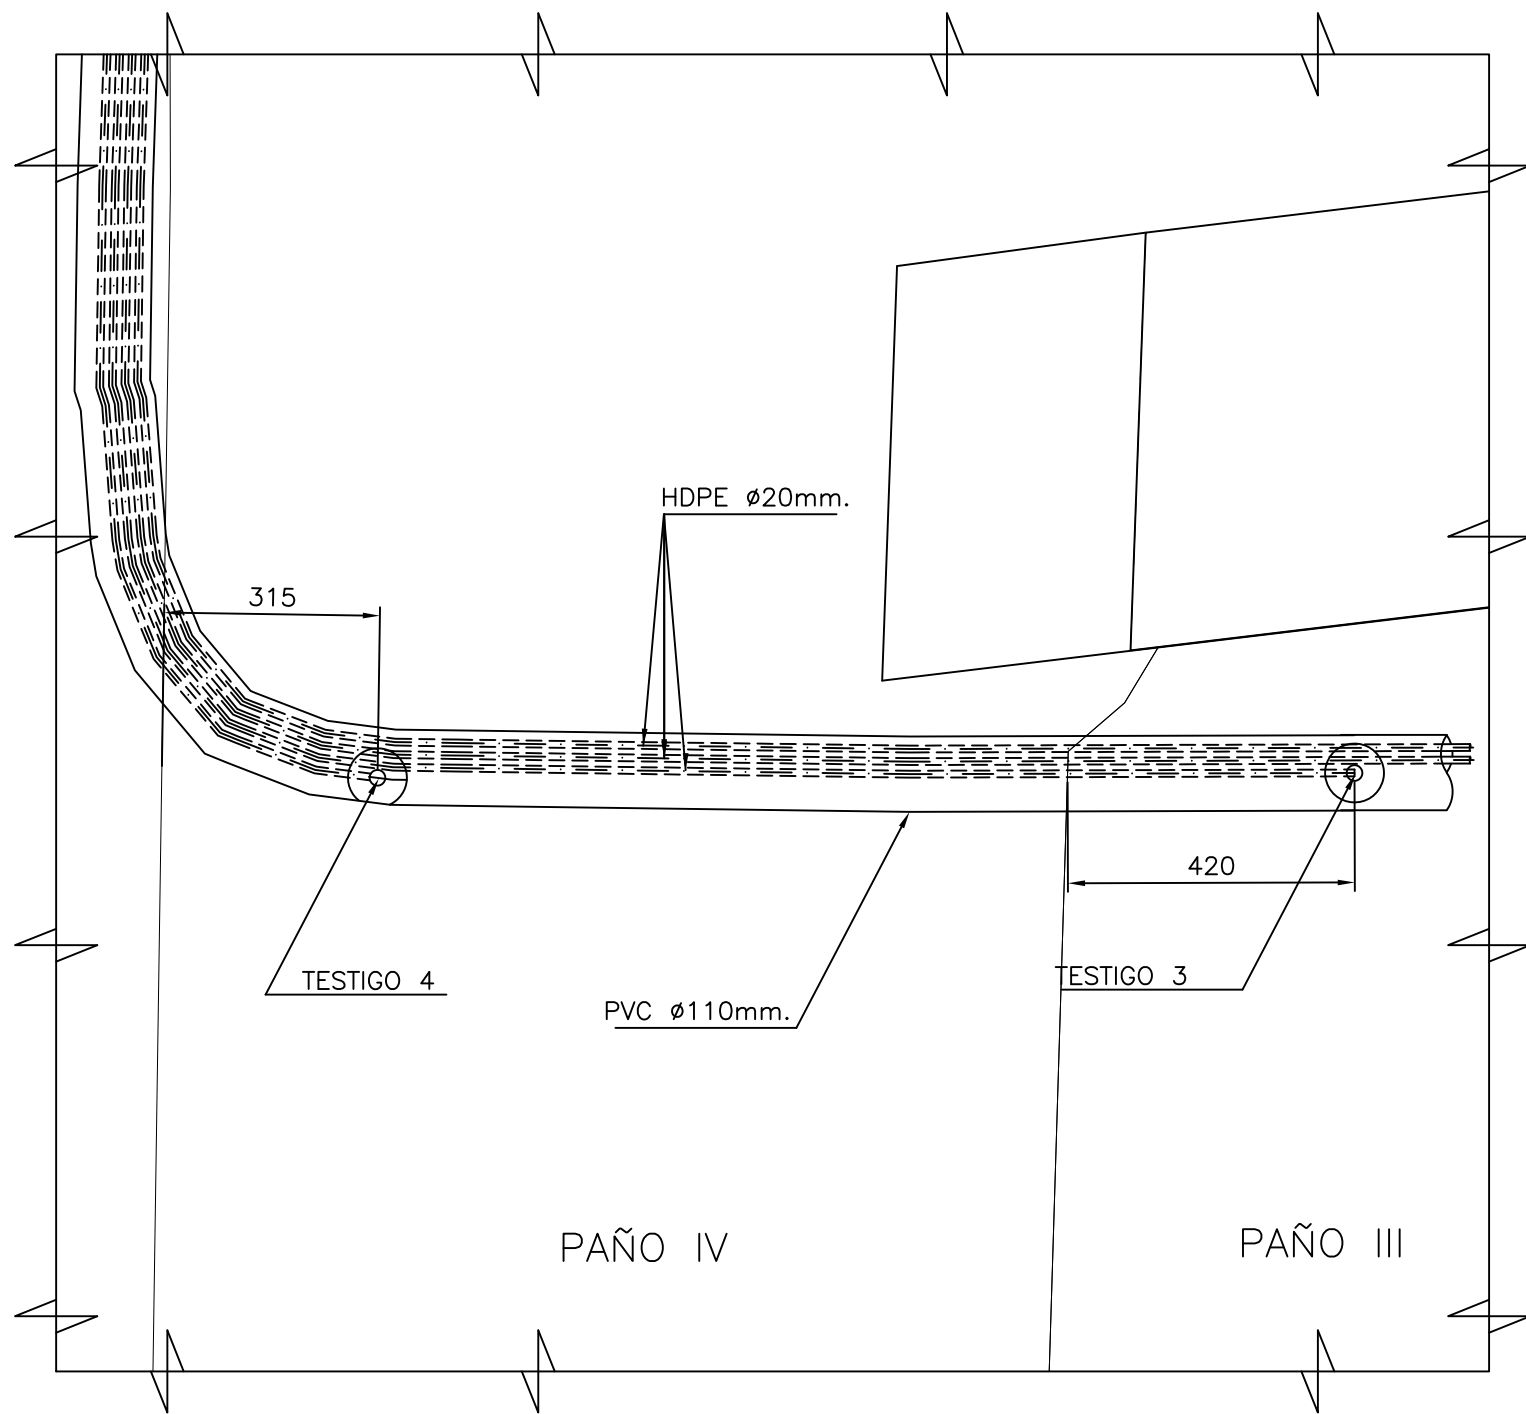


DETALLE 2
ESC.1:200 C-DW-007

DREN DETECTOR DE FILTRACIONES
EN INTERIOR DE PAÑOS III, IV

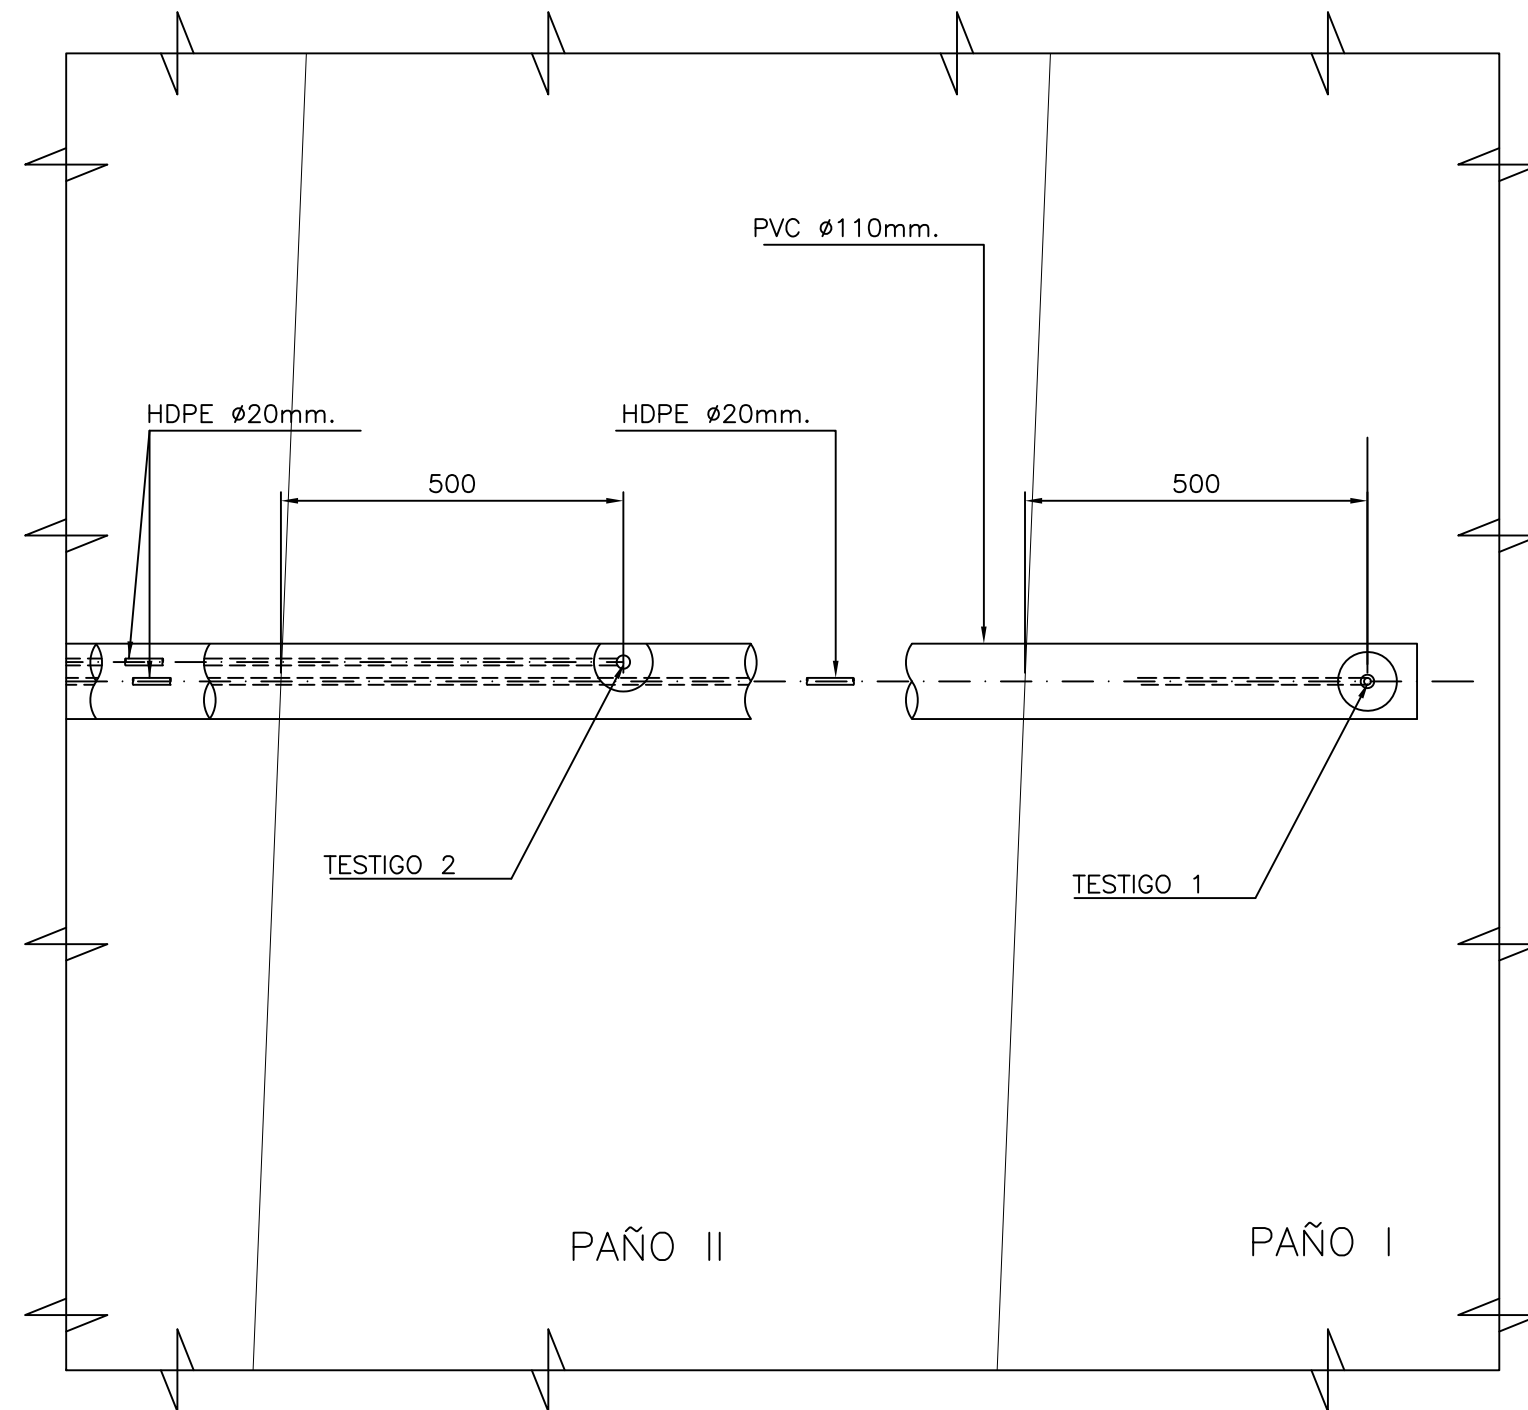


DETALLE 3
ESC.1:200 C-DW-007

DREN DETECTOR DE FILTRACIONES
EN INTERIOR DE PAÑOS I, II

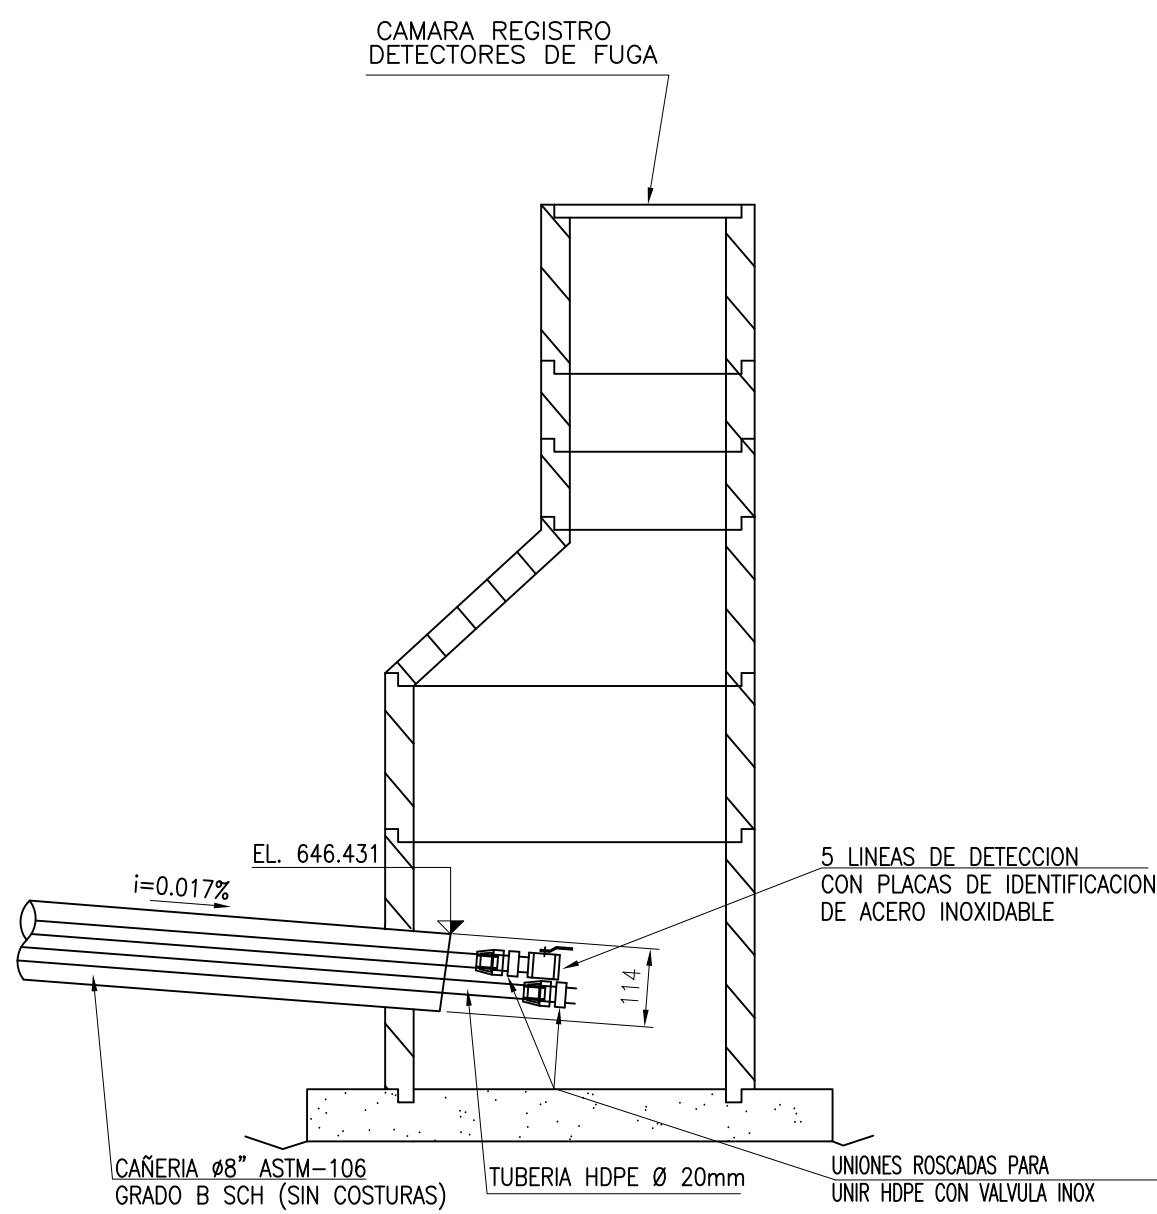


DETALLE 5
ESC.1:10 C-DW-007

CAMARA DE DETECCION DE FUGAS

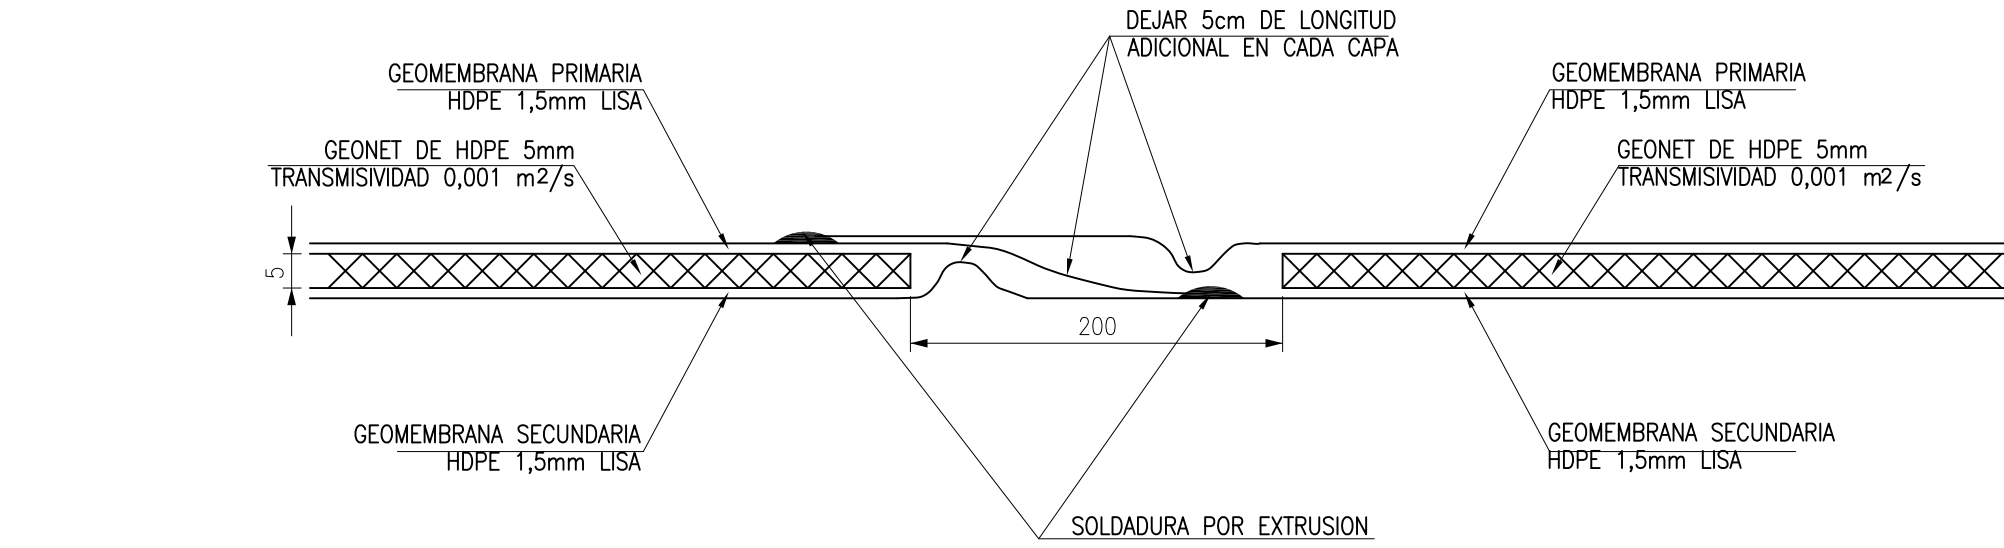

DETALLE 4
S/E C-DW-007

UNION DE PAÑOS

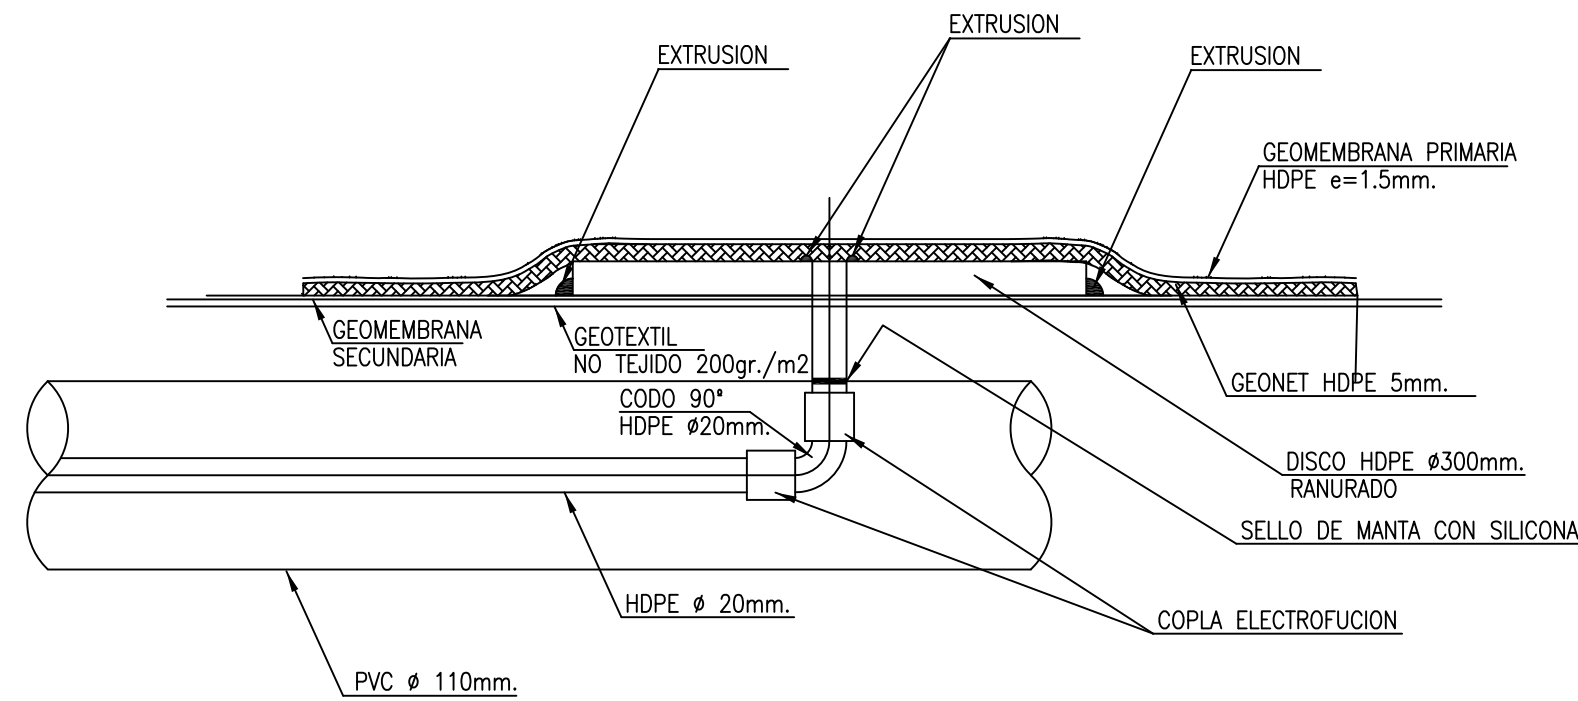

DETALLE TIPICO DETECTOR DE FUGAS
ESC.1:2

DOCUMENTOS	REFERENCIAS	NOTAS
OSM703-4230-C-DW-007	SIST. DETECCION FILTRACIONES PISCINAS EMERGENCIA N°1 - DISPOSICION EN PLANTA	

N°	FECHA	REVISIONES	DIB	PROY	JD	JI	JP
1	18/05/2009	AS BUILT	JSR				
0	13/11/2008	EMITIDO PARA CONSTRUCCION	D.R.S.	L.E.E.	J.P.G.	M.T.S.	R.C.G.
B	28/10/2008	EMITIDO PARA APROBACION M.L.P.	D.R.S.	L.E.E.	J.P.G.	M.T.S.	R.C.G.
A	23/10/2008	EMITIDO PARA RUTEO INTERNO	D.R.S.	L.E.E.	J.P.G.	M.T.S.	R.C.G.

PROYECCION	Indicadas
ESCALA	Indicadas
PREEMPLAZA AL PLANO	
REEMPLAZADO POR PLANO	

CAD-IDEPE		P-2498	
INGENIERIA Y DESARROLLO DE PROYECTOS			
DIBUJO	NOMBRE	FIRMA	FECHA
DISEÑO	D.R.S.		28/10/2008
REVISO	L.E.E.		28/10/2008
LIDER DISC.	J.P.G.		28/10/2008
JEFE. PROY.	M.T.S.		28/10/2008
	R.C.G.		28/10/2008

AS-BUILT		INCOLUR S.A.	
MINERA LOS PELAMBRES			
SERVICIO DE APOYO DE INGENIERIA EN TERRENO			
TRANQUE EL MAURO			
TRANSPORTE DE RELAVE			
SISTEMA DE DRENAJES Y VENTEOS			
SIST. DETECCION FILTRACIONES PISCINA EMERGENCIA N°1			
DETALLES 1/3			
PLANO N°	OSM703-4230-C-DW-018	REV.	1