



PLANTA DISTRIBUCIÓN DE PAÑOS
ESC.1:500

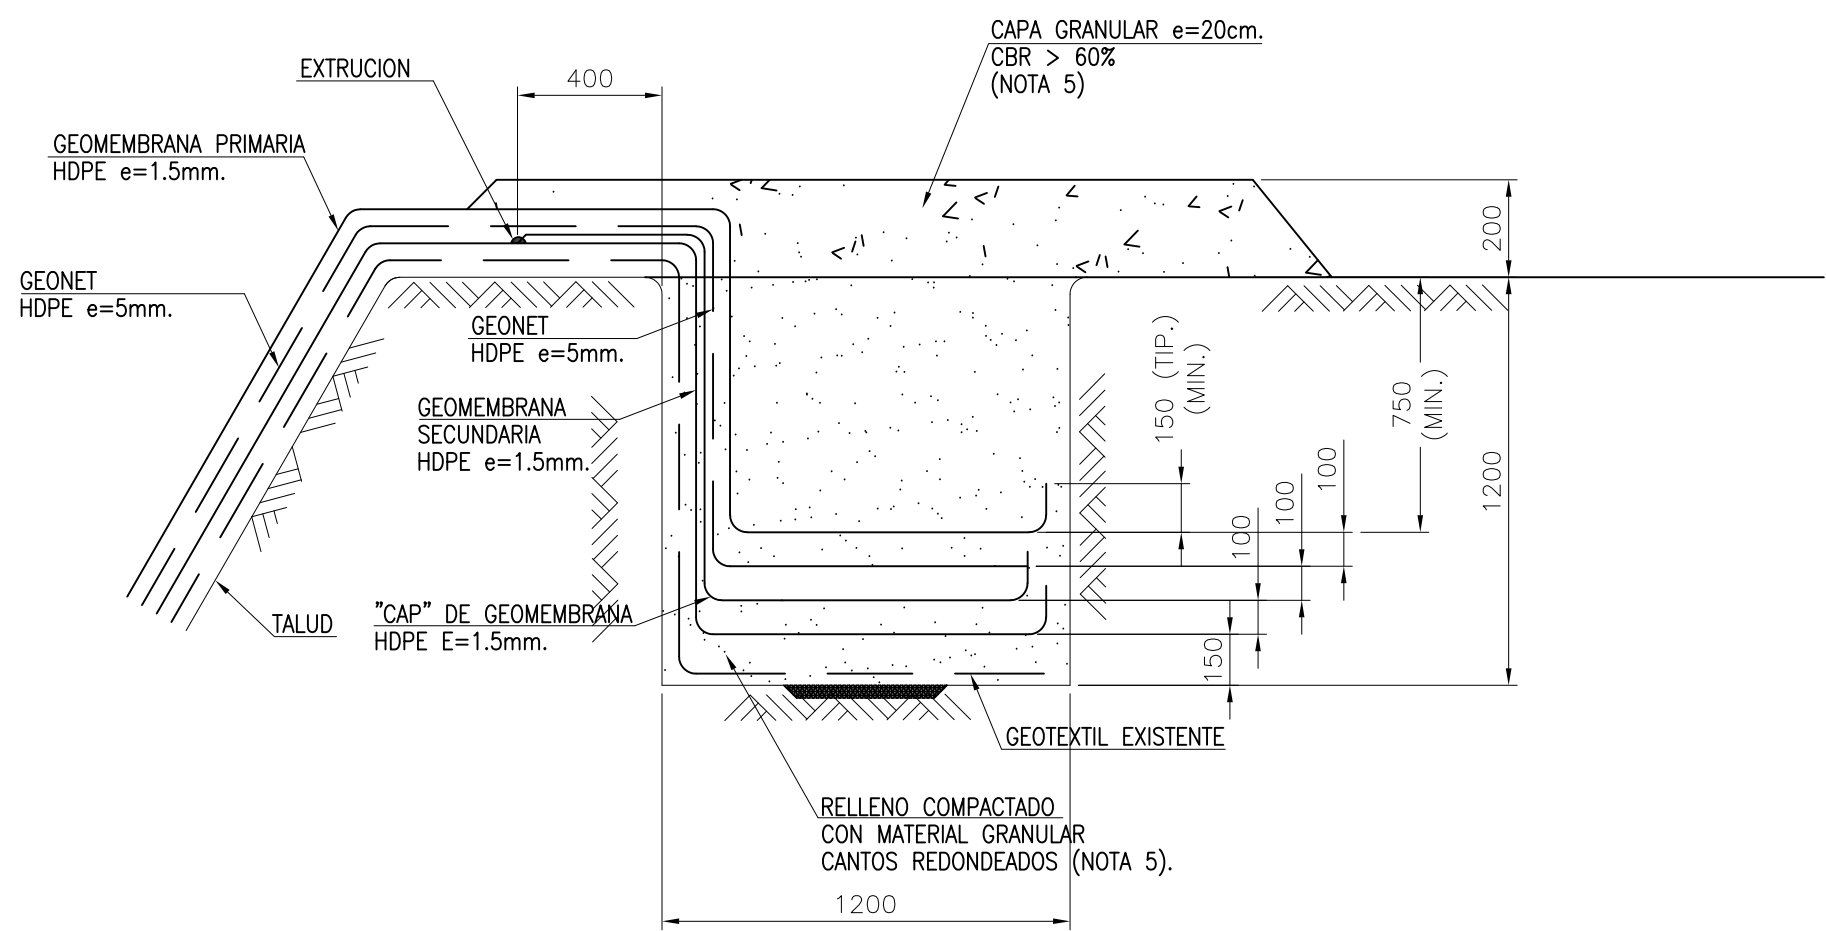


DETALLE 3
ESC.1:20


- NOTAS:-
1.- DIMENSIONES EN mm.
2.- REPARAR DAÑOS EN GEOMEMBRANA SECUNDARIA EXISTENTE (PARED DE LA ZANJA NORTE)
3.- RETIRAR PIEDRAS ANGULOSAS DEL RELLENO EXISTENTE.
4.- UTILIZAR SACOS DE ARENA EN FORMA CONTINUA PARA ANCLAJE TEMPORAL. (MINIMO UN SACO DE 25kg. CADA 1mt.)
5.- MATERIAL PARRILLADO BAJO 1" O MATERIAL INDICADO POR LA ITO

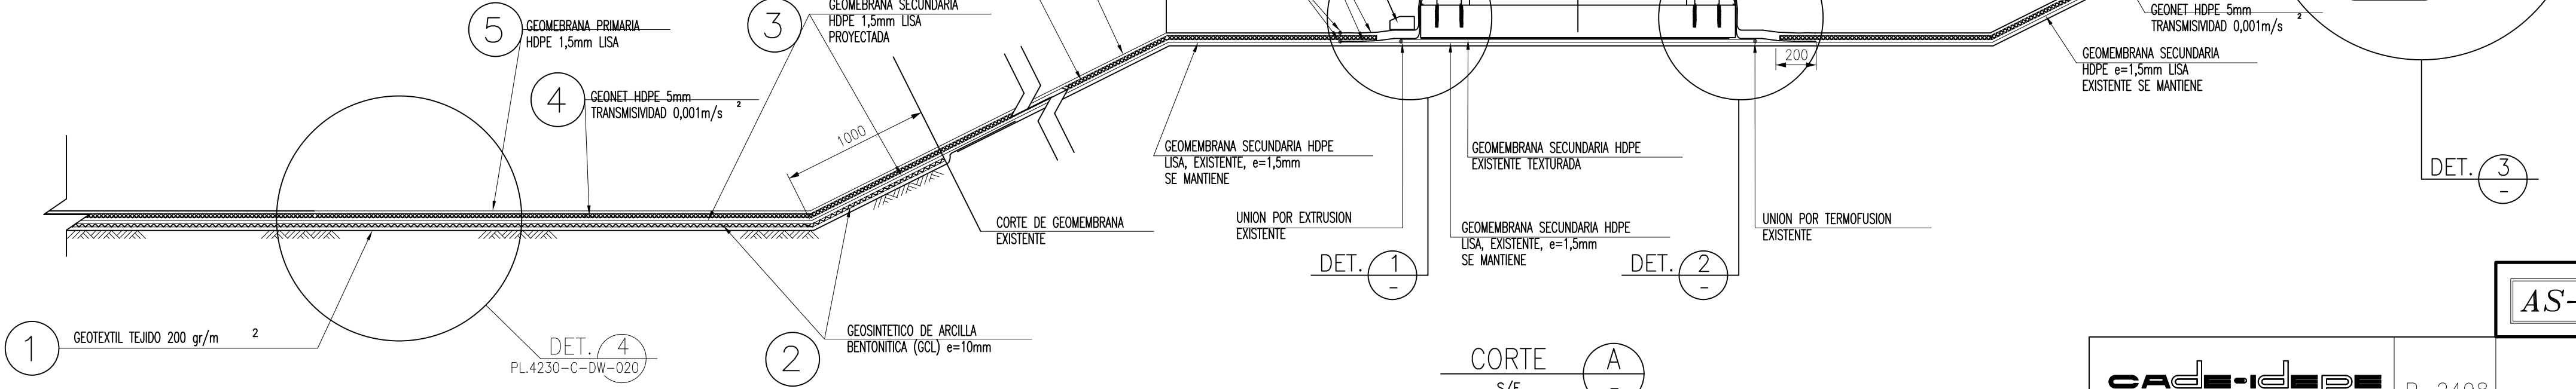

CORTE A-A
S/E

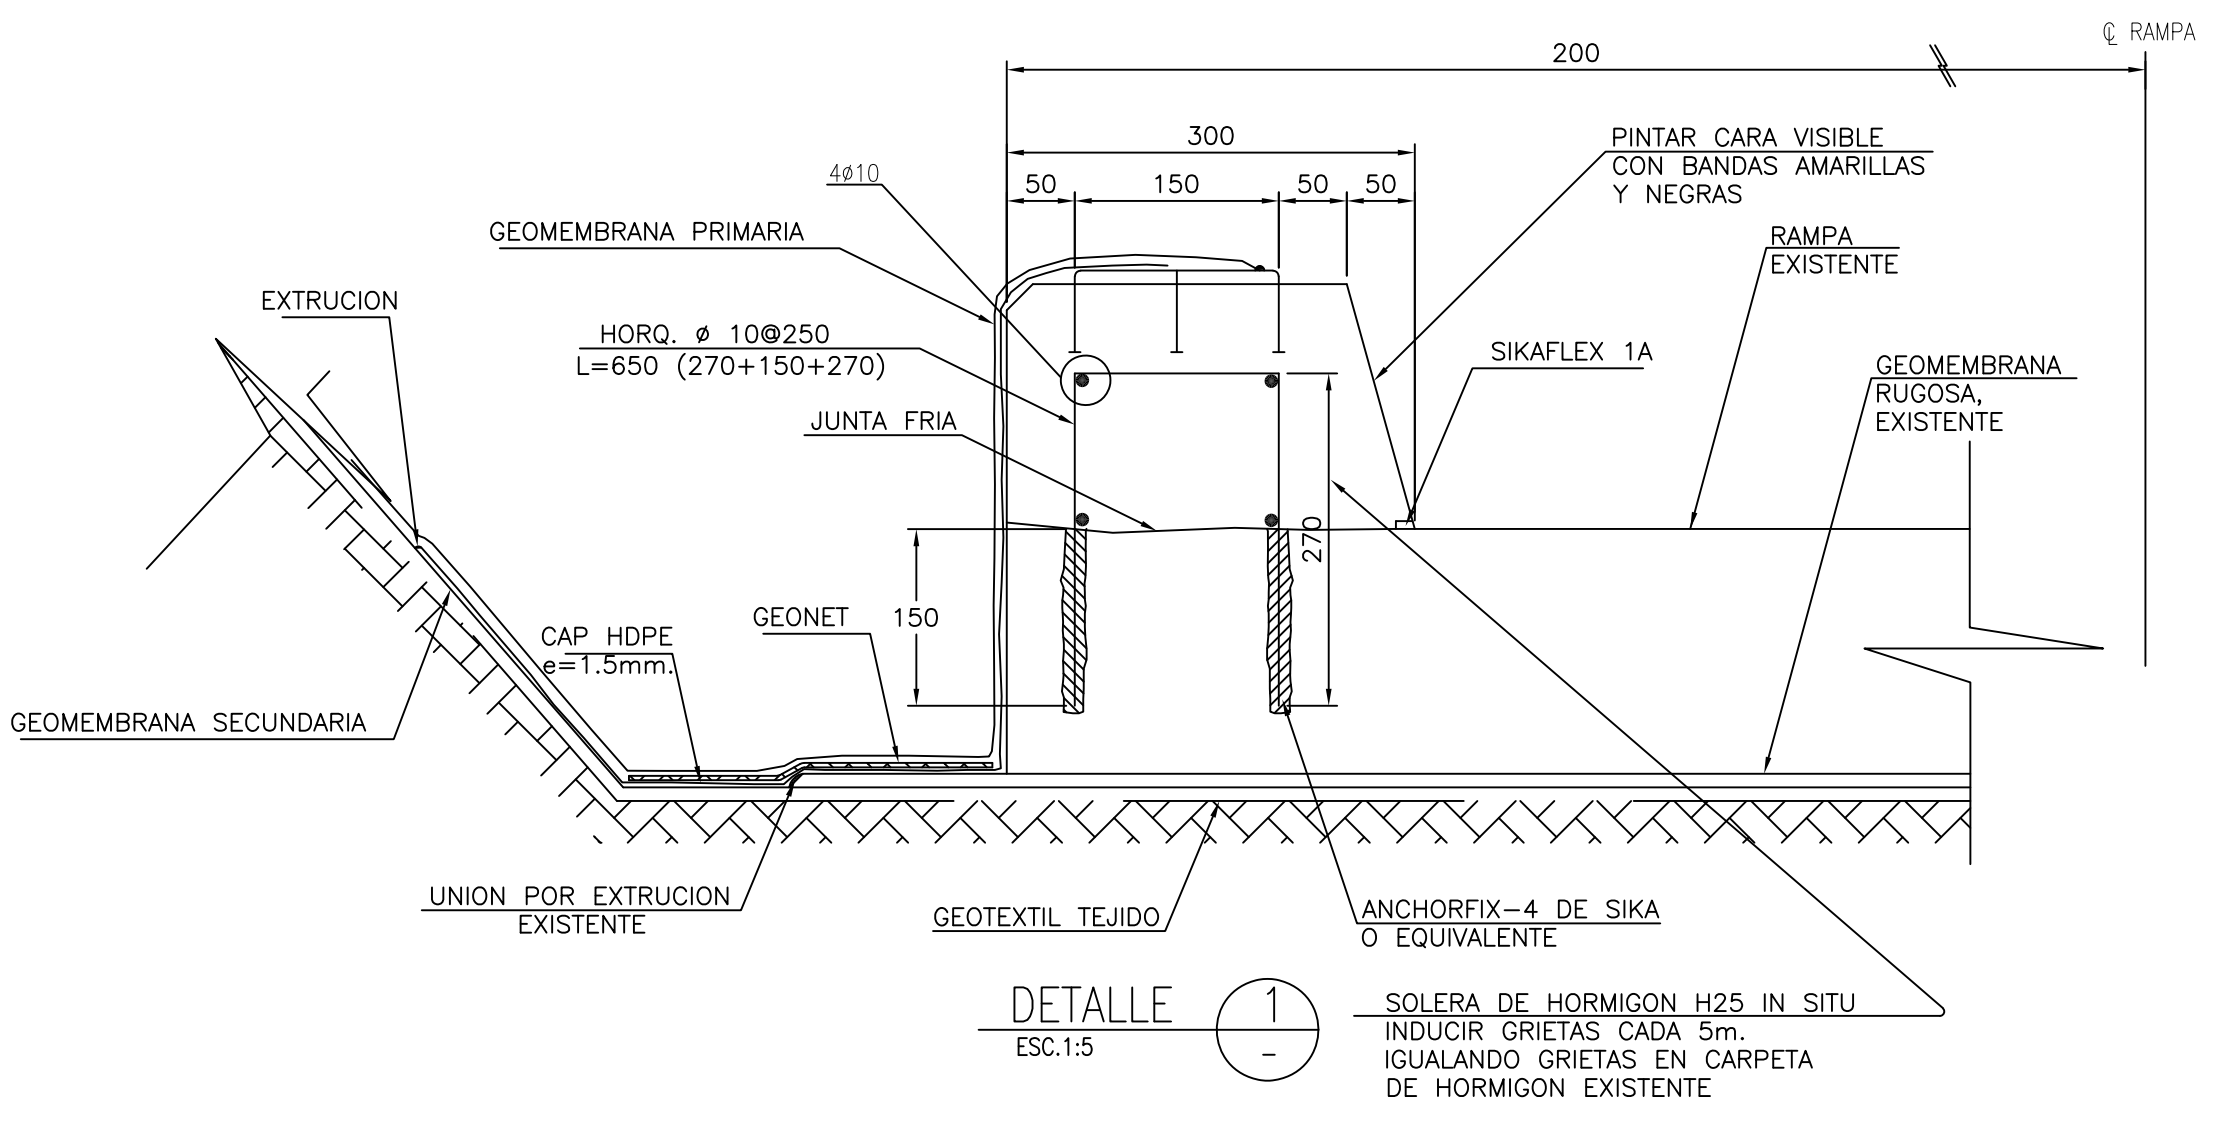

DETALLE 1
ESC.1:5

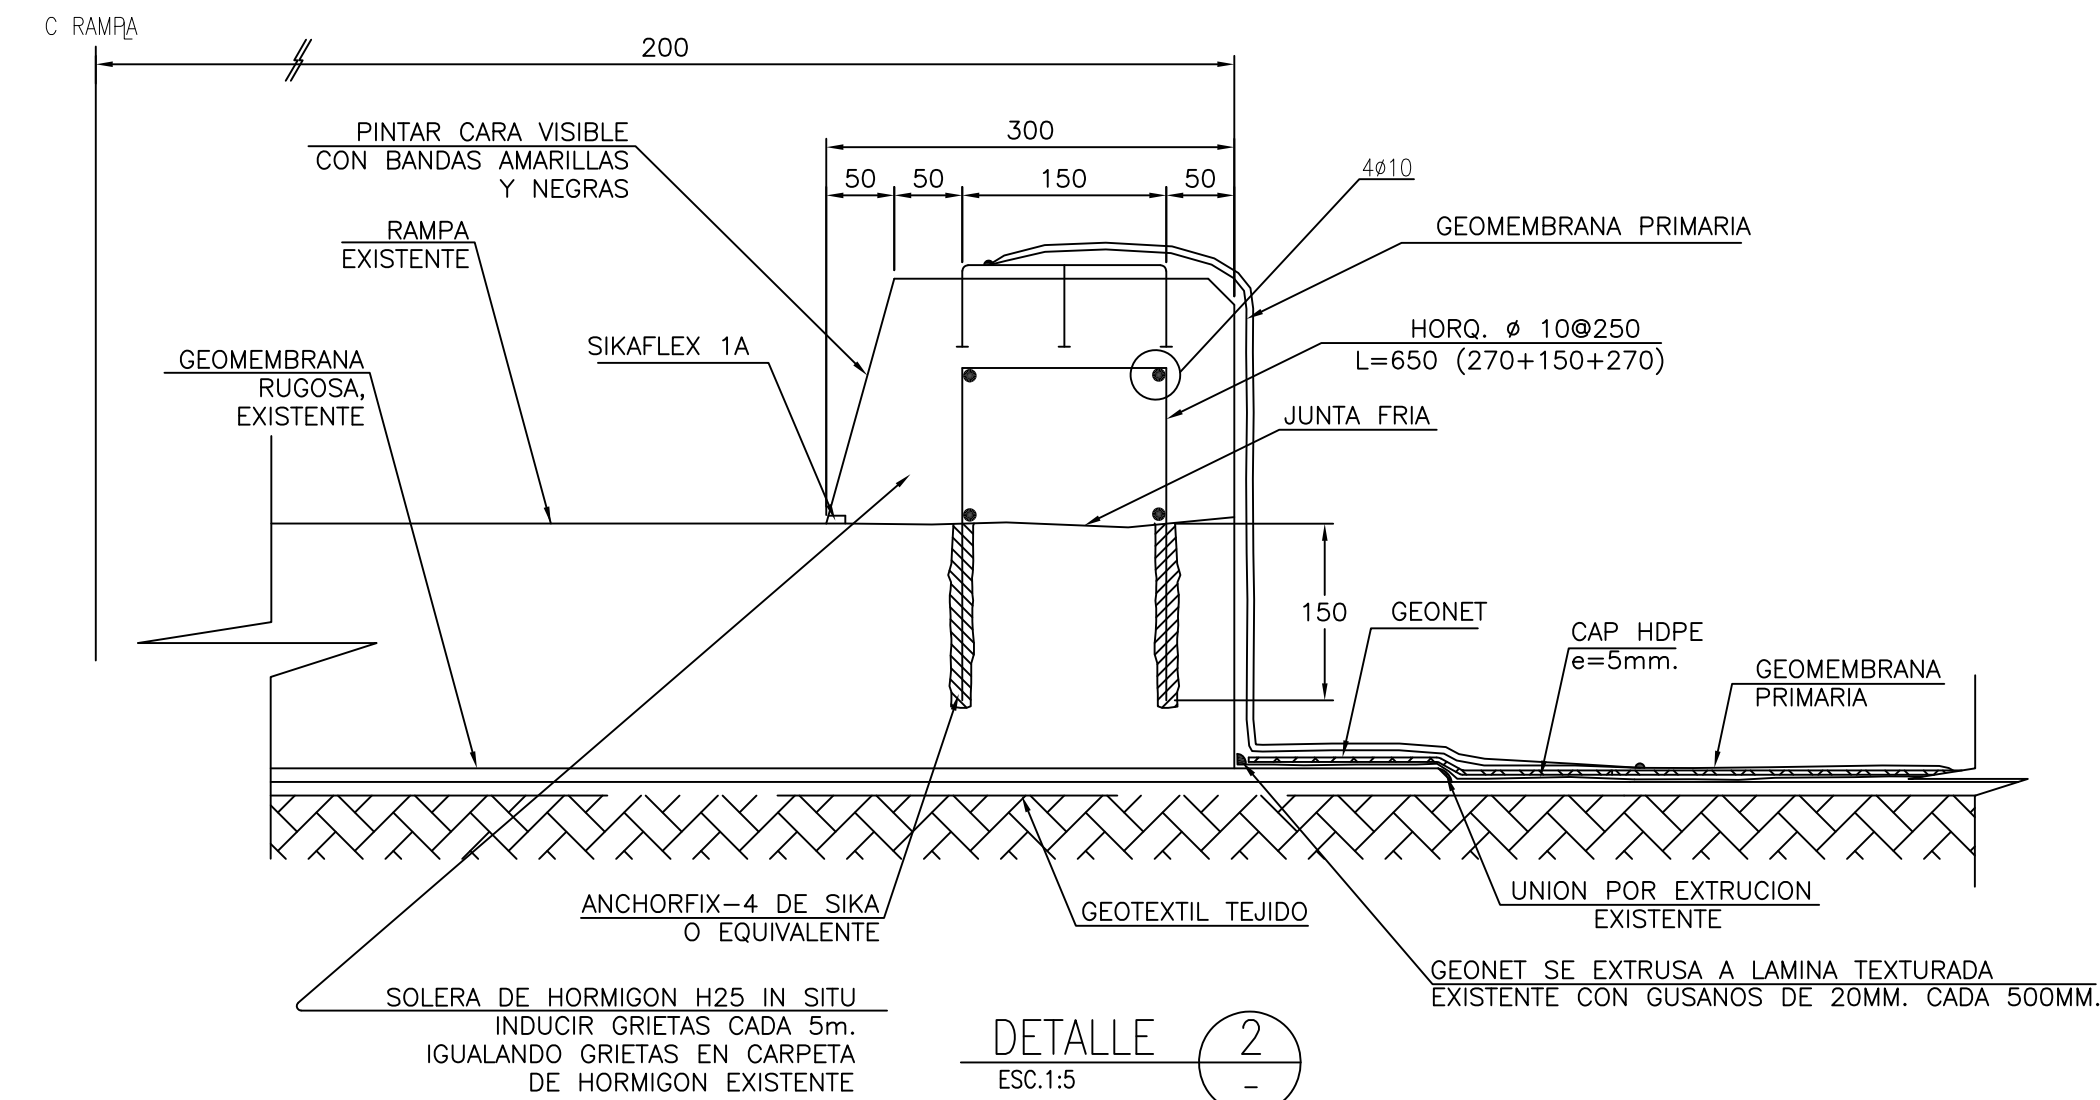

DETALLE 2
ESC.1:5

- NOTAS:-
1).- DIMENSIONES EN mm S.I.C.
2).- EN UNION DE SOLERA HORMIGON H-25 CON HORMIGON DE PAVIMENTO EXISTENTE
A).- PICAR HORMIGON EXISTENTE
B).- APLICAR PUNTE DE ADHERENCIA COLMAFIX-32 O EQUIVALENTE
3).- HORMIGON DE SOLERA IN STU H-25, 90% CONFABILIDAD, CON ADITIVO EXPANSOR

DOCUMENTOS	REFERENCIAS	NOTAS
4230-C-DW-020	DETECCION FILTRACIONES - DETALLE 1/3	
4230-C-DW-018	DETECCION FILTRACIONES - DETALLE 3/3	

N°	FECHA	REVISIONES	DIB	PROY	JD	JL	JP
1	19/05/2009	AS BUILT					
0	14/11/2008	EMITIDO PARA CONSTRUCCION	D.R.S.	L.E.E.	J.P.G.	M.T.S.	R.C.G.

PROYECCION	ESCALA	REEMPLAZA AL PLANO	REEMPLAZADO POR PLANO
	Indicadas		

CADe-Idpe			
INGENIERIA Y DESARROLLO DE PROYECTOS			
DIBUJO	NOMBRE	FIRMA	FECHA
	D.R.S.		14/11/2008
	L.E.E.		14/11/2008
	J.P.G.		14/11/2008
	M.T.S.		14/11/2008
	R.C.G.		14/11/2008

AS-BUILT

INCOLUR S.A.

MINERA LOS PELAMBRES

SERVICIO DE APOYO DE INGENIERIA EN TERRENO TRANQUE EL MAURO

TRANSPORTE DE RELAVE SISTEMA DE DRENAJES Y VENTEOS SIST.DETECCION FILTRACIONES.PISC.EM.N°1

DETALLES 2/3

PLANO N° OSM703-4230-C-DW-019

REV. 1