


DISEÑO CERCO BORDE DE CANAL

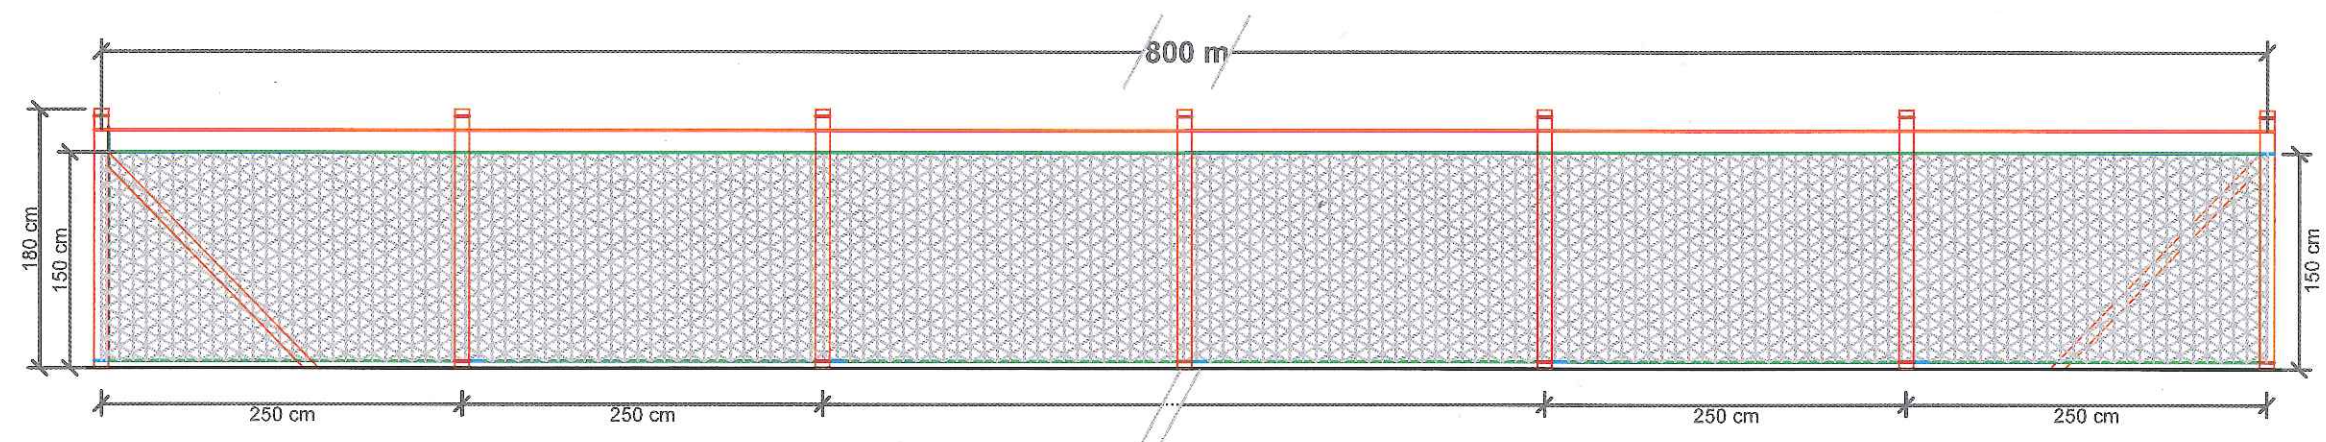

Mario Araya Espinoza
Rut: 14.120.978-7