

EMPLAZAMIENTO PROYECTO LOSA CONTENCION RELAVES



CUADRO COORDENADAS

VERTICE	ESTE	NORTE
1	287032.408	6584689.800
2	287046.370	6584696.730
3	287049.450	6584693.910
4	287055.340	6584696.840
5	287062.060	6584683.020
6	287055.180	6584679.670
7	287040.670	6584672.470
8	287034.180	6584685.540


PLANO UBICACION




SECCION A

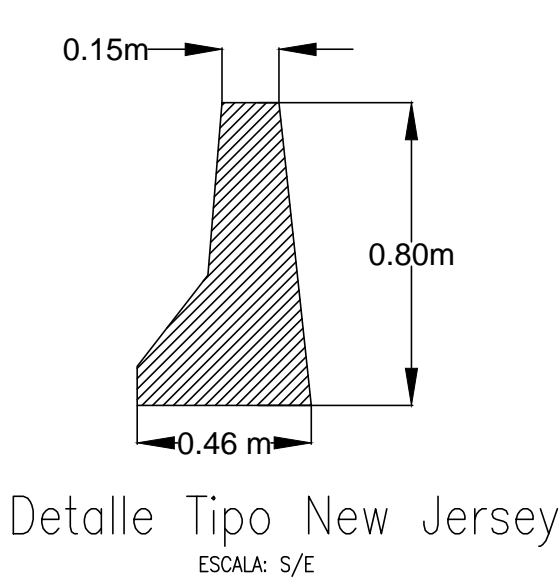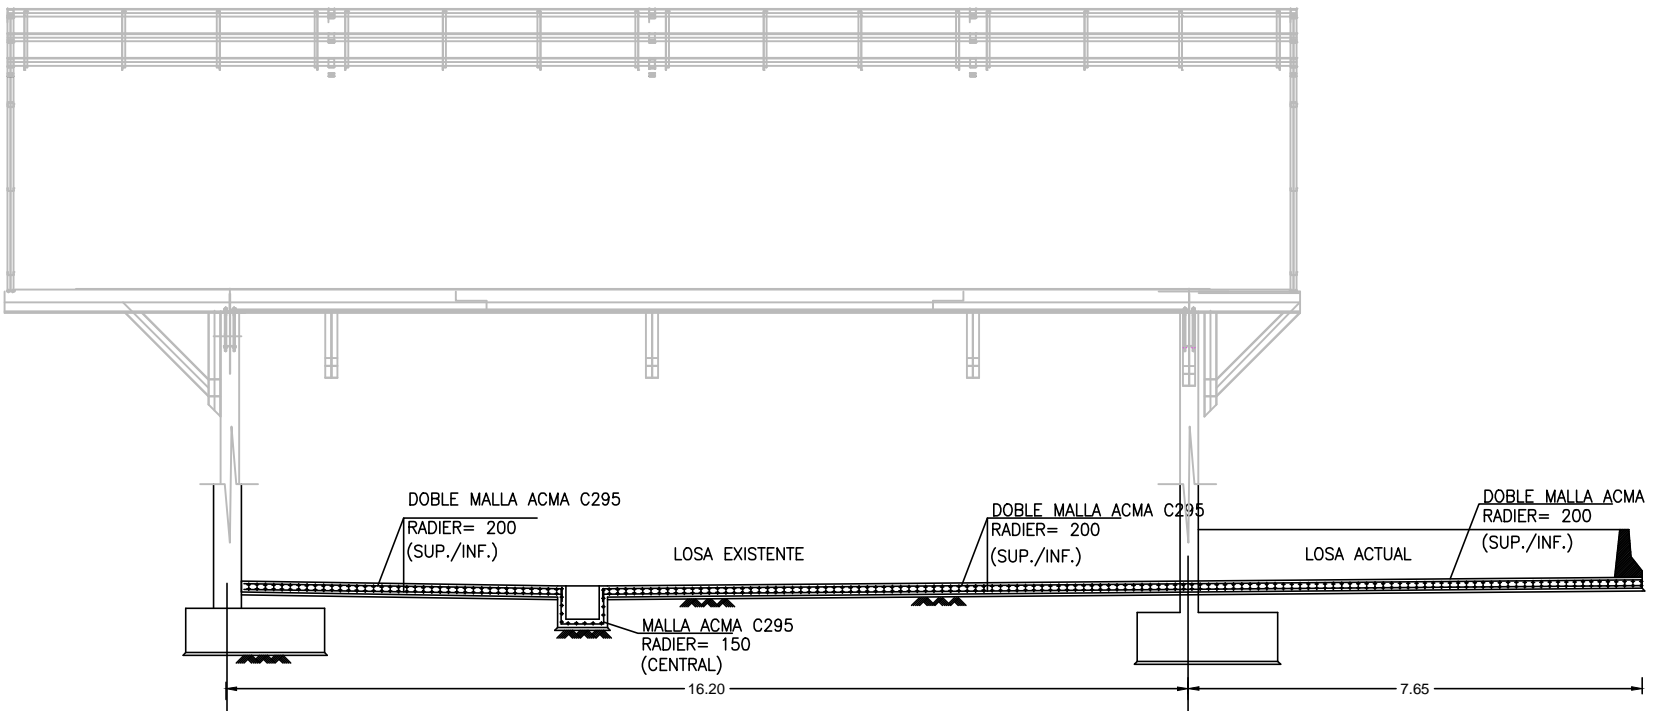

DETALLE LOMO DE TORO SECCION C - C'

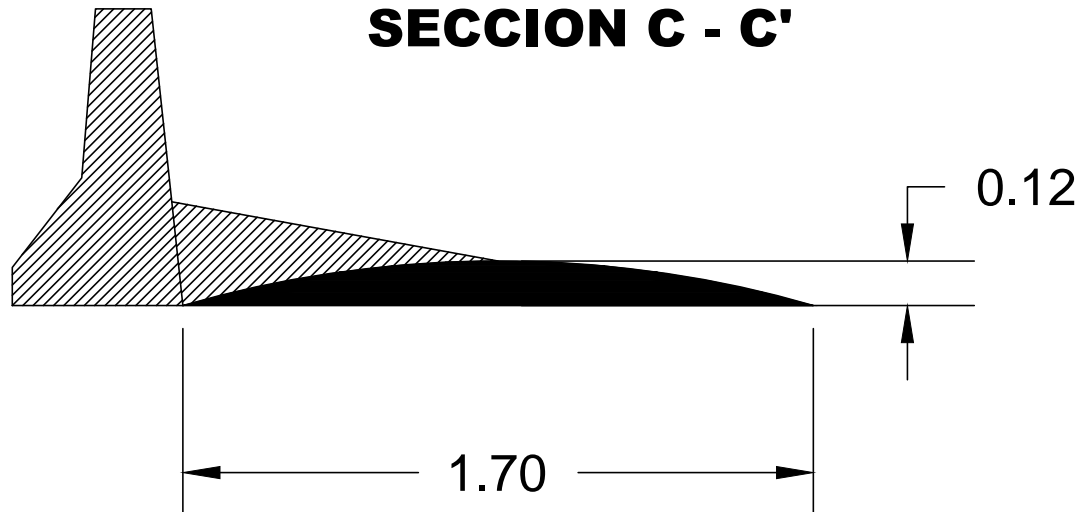

DETALLE LOMO DE TORO SECCION B - B'

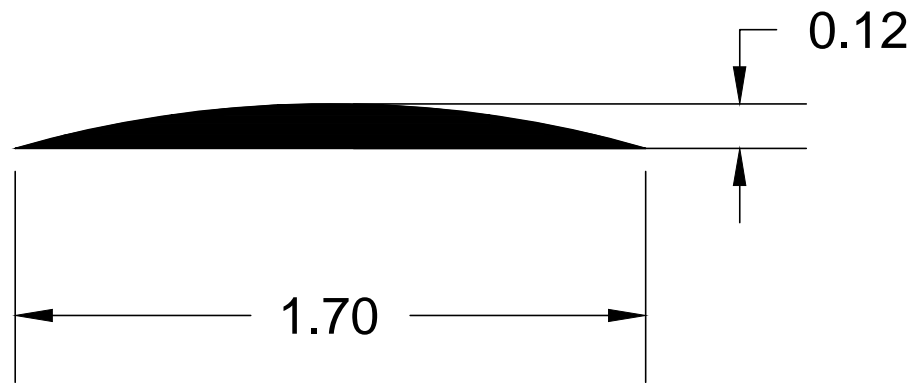

DETALLES SECCIONES

REV.	FECHA	DESCRIPCION	DISEÑO	ING.	J.DIS.	J.PROY.	Nº DE PLANO	DESCRIPCION
1	23/08/13	APTO PARA CONSTRUCCION	J.P.C.	A.D.A.	S.A.	A.J.G.	--	--
0	10/07/13	APTO PARA CONSTRUCCION	J.P.C.	A.D.A.	S.A.	A.J.G.	--	--
B	01/02/13	EMITIDO PARA REVISION CLIENTE	J.P.C.	A.D.A.	S.A.	A.J.G.	--	--
A	25/01/13	EMITIDO PARA REVISION INTERNA	J.P.C.	A.D.A.	S.A.	A.J.G.	--	--

NOTAS
1. DIMENSIONES EN mm. ELEVACIONES EN METROS, SOBRE EL NIVEL DEL MAR
2. HORMIGON ESTRUCTURAL GRADO H30
3. ARMADURAS REFUERZO A63-42H
4. RECUBRIMIENTO 50 mm. (S.I.C.)
5. PARA EMPLANTILLADO 50 mm. HORMIGON H10
6. COORDENADAS PSDAS6
7.
8.
9.
10.

RESPONSABLE	NOMBRE	FIRMA	FECHA
DISEÑO	JORGE PEÑALOZA		18/12/2012
ING. DISEÑO	ANDRES DURAN		18/12/2012
JEFE DISCIPLINA	SERGIO AVENDAÑO		18/12/2012
JEFE PROYECTO	ANTONIO JARA		01/06/2020
JEFE INGENIERIA	LUIS GRUNEWALD		01/06/2020

PLANO N°	REV
TD01111-240-CI-PL-406 AS BUILT	1
Código HMC Gold SCM	
TD01111-240-CI-PL-406	
ESCALA : IND.	