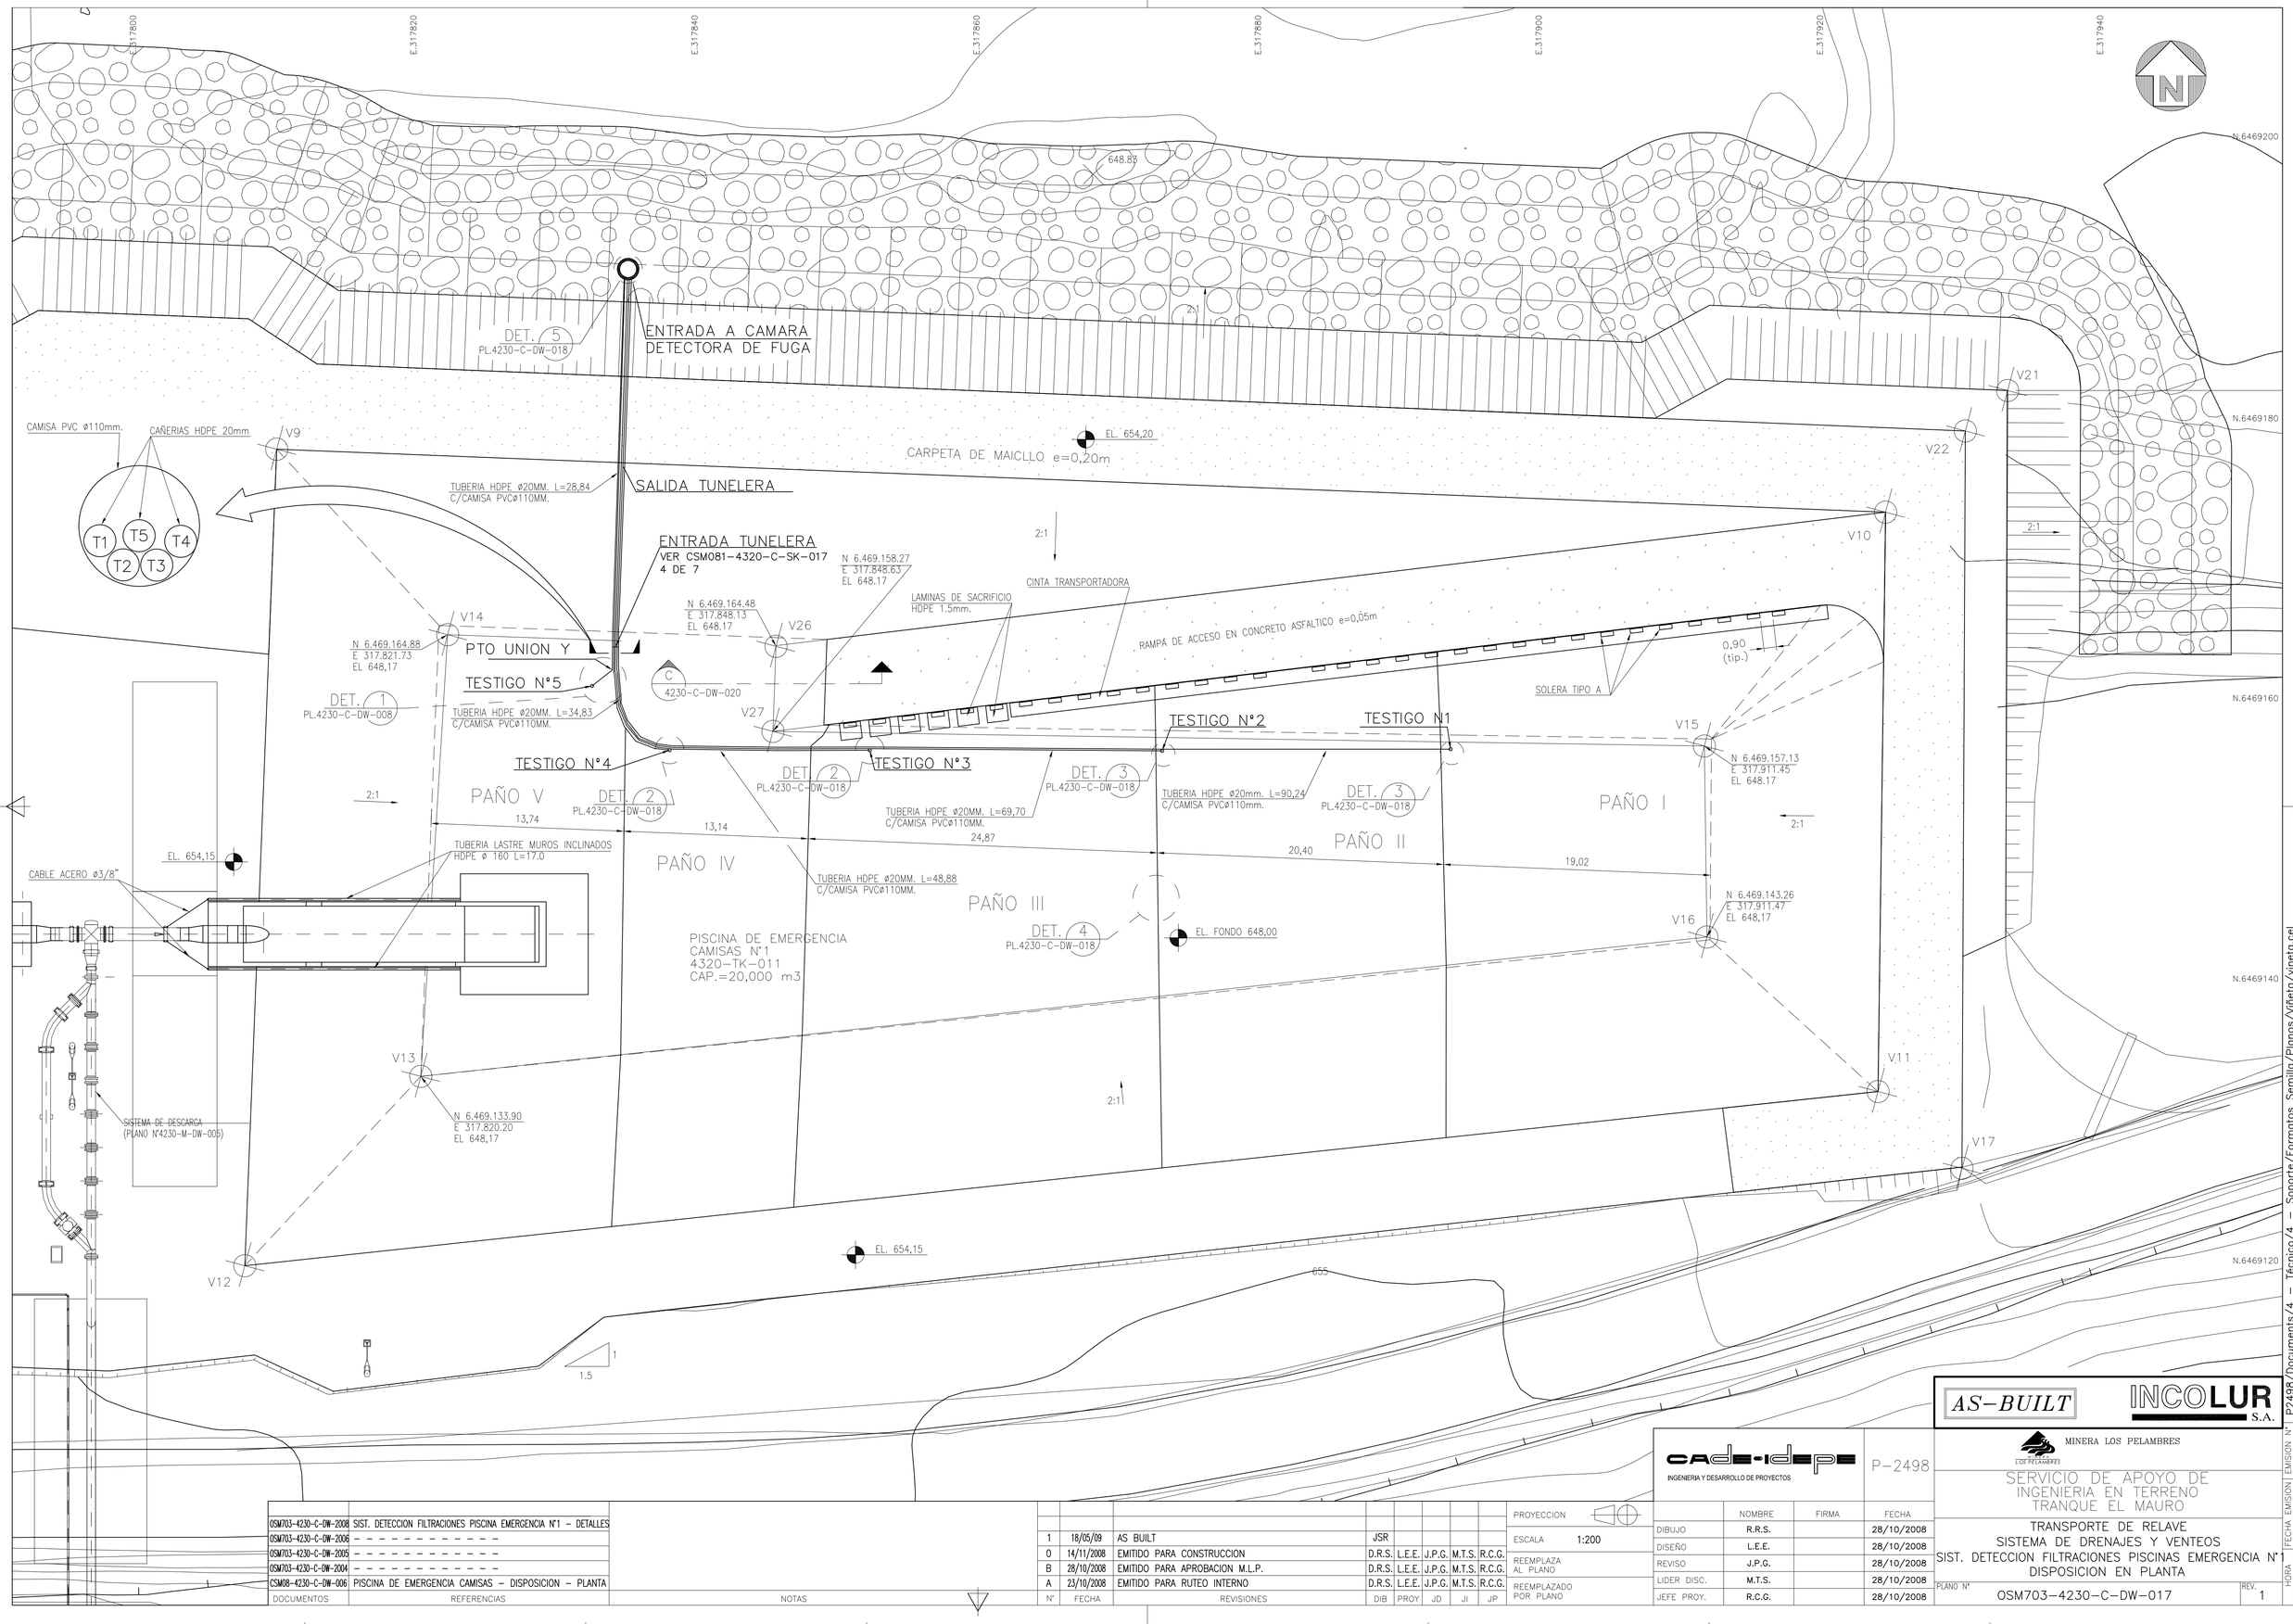

OSM703-4230-C-DW-2008	SIST. DETECCION FILTRACIONES PISCINA EMERGENCIA N°1 – DETALLES
OSM703-4230-C-DW-2006	– – – – – – – – – – – – –
OSM703-4230-C-DW-2005	– – – – – – – – – – – – –
OSM703-4230-C-DW-2004	– – – – – – – – – – – – –
CSM08-4230-C-DW-006	PISCINA DE EMERGENCIA CAMISAS – DISPOSICION – PLANTA
DOCUMENTOS	REFERENCIAS

NOTAS

N°	FECHA	REVISIONES	DIB	PROY	JD	JI	JP
1	18/05/09	AS BUILT	JSR				
0	14/11/2008	EMITIDO PARA CONSTRUCCION	D.R.S.	L.E.E.	J.P.G.	M.T.S.	R.C.G.
B	28/10/2008	EMITIDO PARA APROBACION M.L.P.	D.R.S.	L.E.E.	J.P.G.	M.T.S.	R.C.G.
A	23/10/2008	EMITIDO PARA RUTEO INTERNO	D.R.S.	L.E.E.	J.P.G.	M.T.S.	R.C.G.

PROYECCION

ESCALA 1:200

REEMPLAZA AL PLANO

REEMPLAZADO POR PLANO

AS-BUILT

INCOLUR S.A.

cade-idepe
INGENIERIA Y DESARROLLO DE PROYECTOS

P-2498

MINERA LOS PELAMBRES

	NOMBRE	FIRMA	FECHA
DIBUJO	R.R.S.		28/10/2008
DISEÑO	L.E.E.		28/10/2008
REVISO	J.P.G.		28/10/2008
LIDER DISC.	M.T.S.		28/10/2008
JEFE PROY.	R.C.G.		28/10/2008

SERVICIO DE APOYO DE INGENIERIA EN TERRENO
TRANQUE EL MAURO

TRANSPORTE DE RELAVE
SISTEMA DE DRENAJES Y VENTEOS
SIST. DETECCION FILTRACIONES PISCINAS EMERGENCIA N°1
DISPOSICION EN PLANTA

PLANO N° OSM703-4230-C-DW-017 REV. 1

N°	FECHA EMISION	HORA
P2498	$DATE$	$TIME$

P2498/Documents/4 - Técnico/4 - Soporte/Formatos Semilla/Planos/Viñeta/vineta.cel