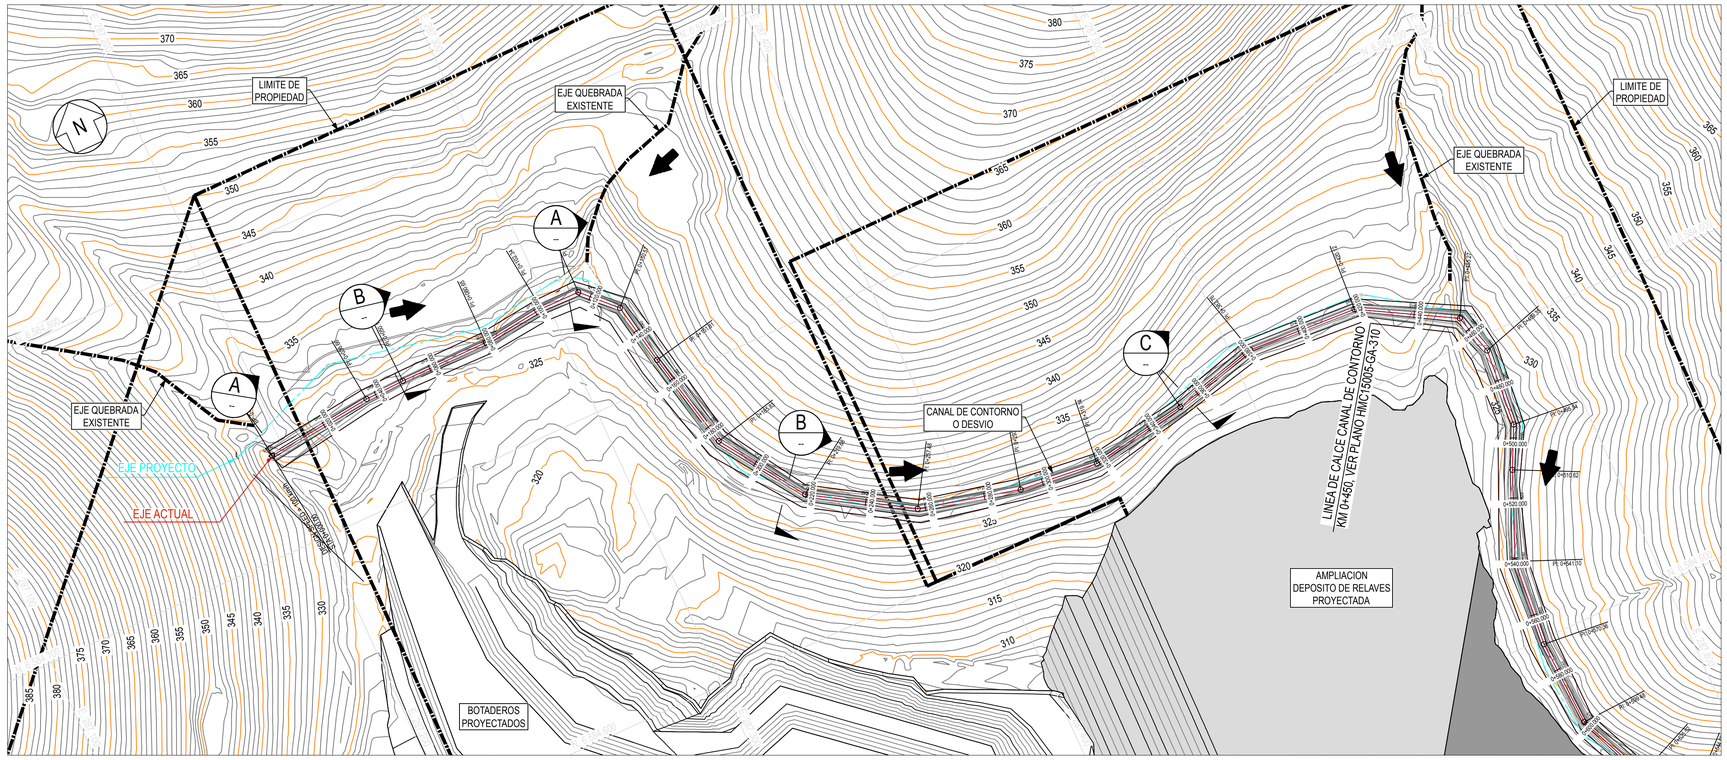

PLANTA CANAL DE CONTORNO O DESVIO
KM 0+000 @ 0+450

ESC. 1:1.000

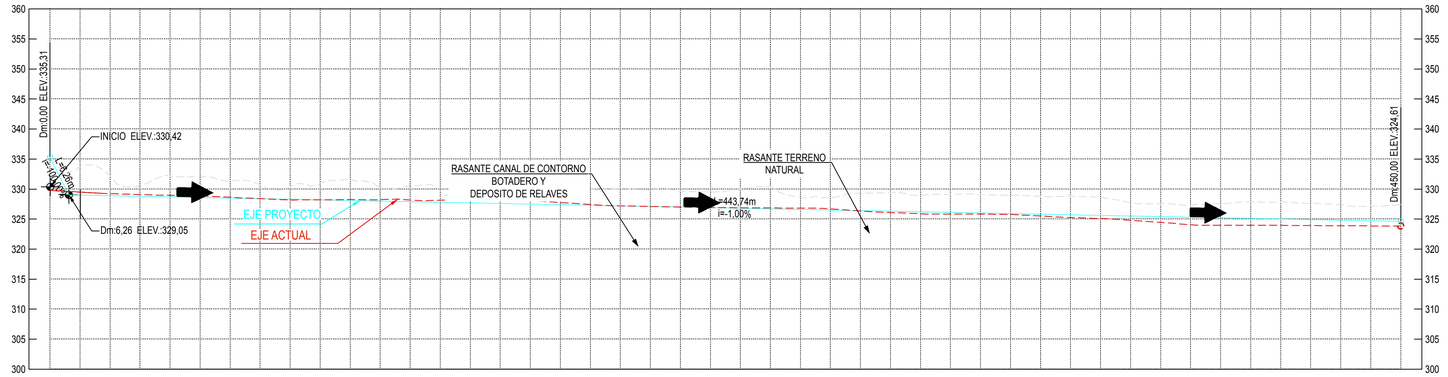

| | | |